

ОБЪЯВЛЕНИЕ

На основании обращения председателя совета многоквартирного дома, расположенного по адресу: город Кострома, улица Калиновская, 6 Родионовой Т. А. по вопросу согласования Схемы ограждения земельного участка под многоквартирным домом по адресу: город Кострома, улица Калиновская, 6, во исполнение пункта 3 статьи 4 Порядка согласования Схемы ограждения земельного участка на территории города Костромы, утвержденного решением Думы города Костромы от 4 декабря 2014 года № 233, Администрацией города Костромы проводится изучение мнения заинтересованных лиц по вопросу установки ограждения на земельном участке под многоквартирным домом по адресу: город Кострома, улица Калиновская, 6, согласно Схеме ограждения земельного участка.

Предложения и рекомендации по данному вопросу принимаются Управлением архитектуры и градостроительства в письменной форме до 11 июля 2019 года по адресу: площадь Конституции, 2, кабинеты 405, 406.

Начальник Управления,
главный архитектор города



В. В. Якимов




Инспекция по охране объектов
культурного наследия
Костромской области

156013 Костромская область
г. Кострома, ул. Калиновская, 33


Иск. № Д1-23/1694 от
13.09.2017г.

ПРИМЕЧАНИЕ:
ОКРАСКА ЧЕРНОЙ ЭМАЛЬЮ В ДВА СЛОЯ ПО ЗАГРУНТОВАННОЙ ПОВЕРХНОСТИ

						А/092-2017-АР		
						Устройство ограждения участка по адресу: г. Кострома, ул. Калиновская, д. 6..		
Изм.	Кол.ч.	Лист	№ док.	Подпись	Дата	Стадия	Лист	Листов
ГАП			Коротышов А.Б.	<i>[Signature]</i>		П	1	
ГИП			Веселов					
Гл. спец.								
Рук. зр.								
Разраб.			Коротышов А.Б.	<i>[Signature]</i>	2017-07	Вид со стороны ул. Калиновской. Развертка. М 1:100.		
Н. контроль						 г. Кострома		

Технико-экономические показатели

№ п/п	Наименование	Ед. измер.	Кол-во*
1	Проектируемое ограждение земельного участка	п.м.	16,5

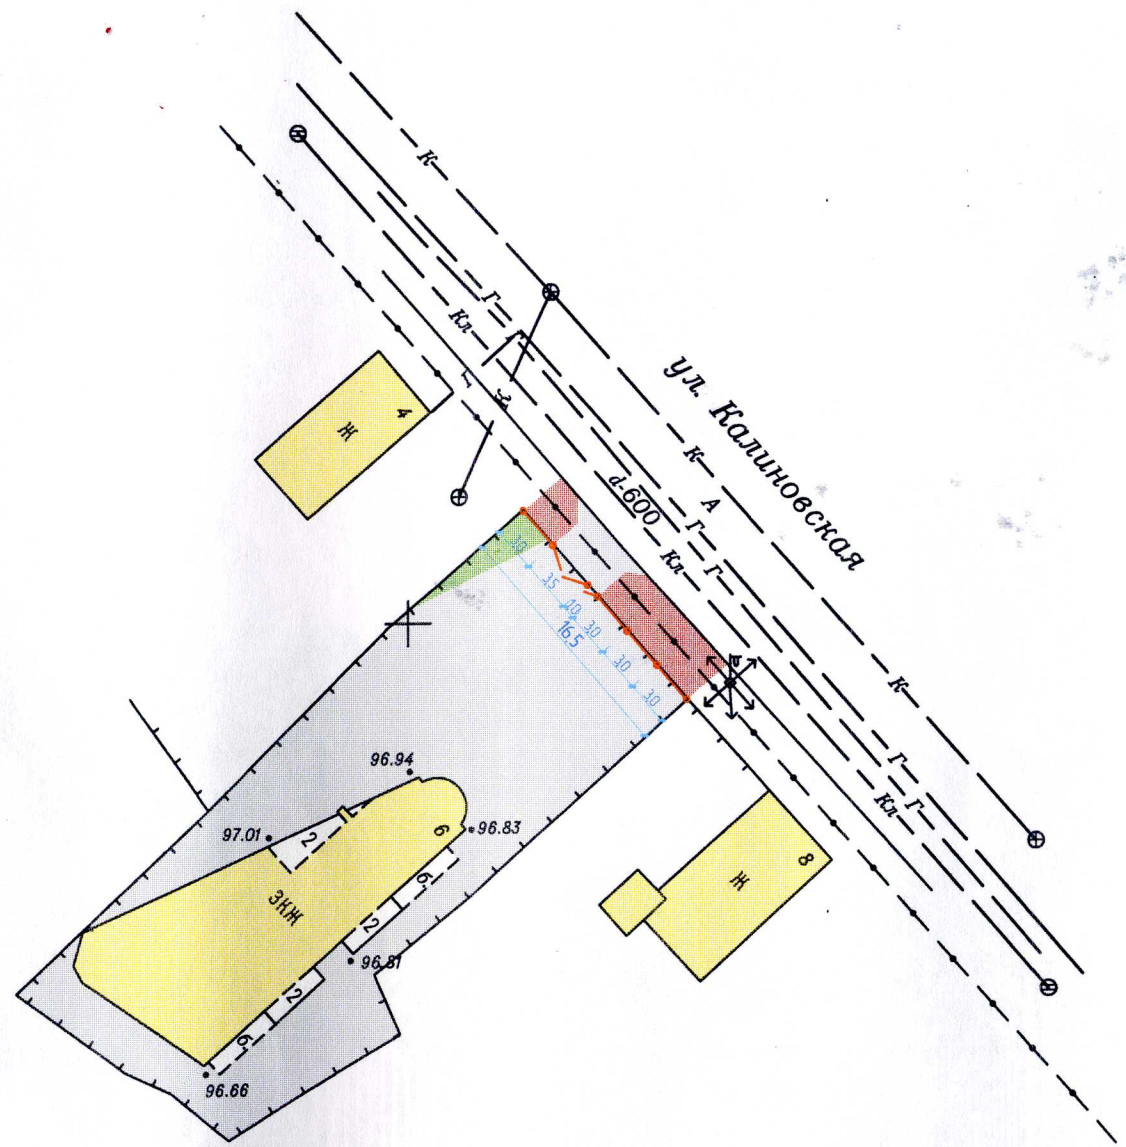

Управление муниципального имущества и архитектуры Администрации города Кострома

ПРИНЯТО для включения в ИСОГД
«04» 06 2015 г.



Исполнительная съемка жилого дома по адресу г. Кострома, ул. Калиновская, д. 6					
Изм	Кол.уч	Лист	№ док	Подпись	Дата
Нач. группы	Окуловский Н.Н.			<i>[Signature]</i>	01.06.15
Исполнитель	Окуловский Н.Н.			<i>[Signature]</i>	01.06.15
Согласовано	Смирнова Г.П.				
Заказчик					

Стадия	Лист	Листов
	1	1

Масштаб 1:500

ООО "Проект-сервис "Энергия"

Условные изображения и обозначения

Условные изобр. и обознач.	Наименование
	Существующие здания
	Проектируемое ограждение земельного участка
	Асфальтобетонные проезды
	Газон
	Асфальтобетонный проузел

Изм.	Кол.уч.	Лист	№ док.	Подпись	Дата
ГАП			Каратышов А.Б.	<i>[Signature]</i>	
ГИП			Взеслов		
Гл. спец.					
Рцк. гр.					
Разраб.			Каратышов А.Б.	<i>[Signature]</i>	2017-07
Н. контроль					

Стадия	Лист	Листов
П	1	

А/092-2017-ПЗУ

Устройство ограждения участка по адресу: г. Кострома, ул. Калиновская, д. 6.

Схема благоустройства земельного участка. М 1:500.

Монолит
г. Кострома